


Project
DANET ABU DHABI
 PLOT No. 43
 ABU DHABI
 UNITED ARAB EMIRATES

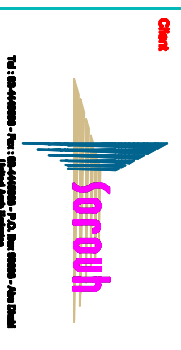


Client Project No.:
Project manager:
NES
 شركة نيس
 "مشاريع العقارات والتطوير العمراني"

Consultants
ZNA
 ZENBERKOLU NAYMAN ASSOCIATES, INC.
 ARCHITECTS, INTERIORS DESIGNERS

CRJIA
 CIVIL & ARCHITECT ASSOCIATES



Main contractor:
NPC
 NPC-BCEG JV

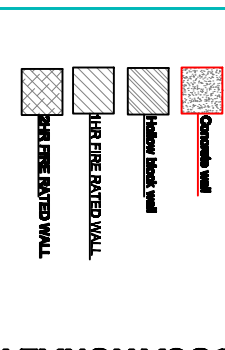

AS BUILT
FLAT NO.4

Scale	N:1/8	Date	28/10/09
Drawn	M.Fahad	Checked	Amjed
Drawing Title:			

Drawing Number:

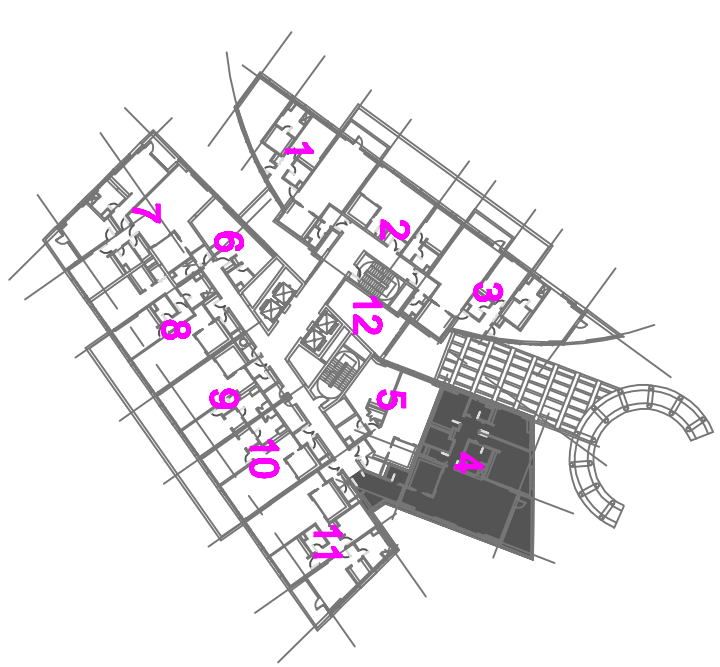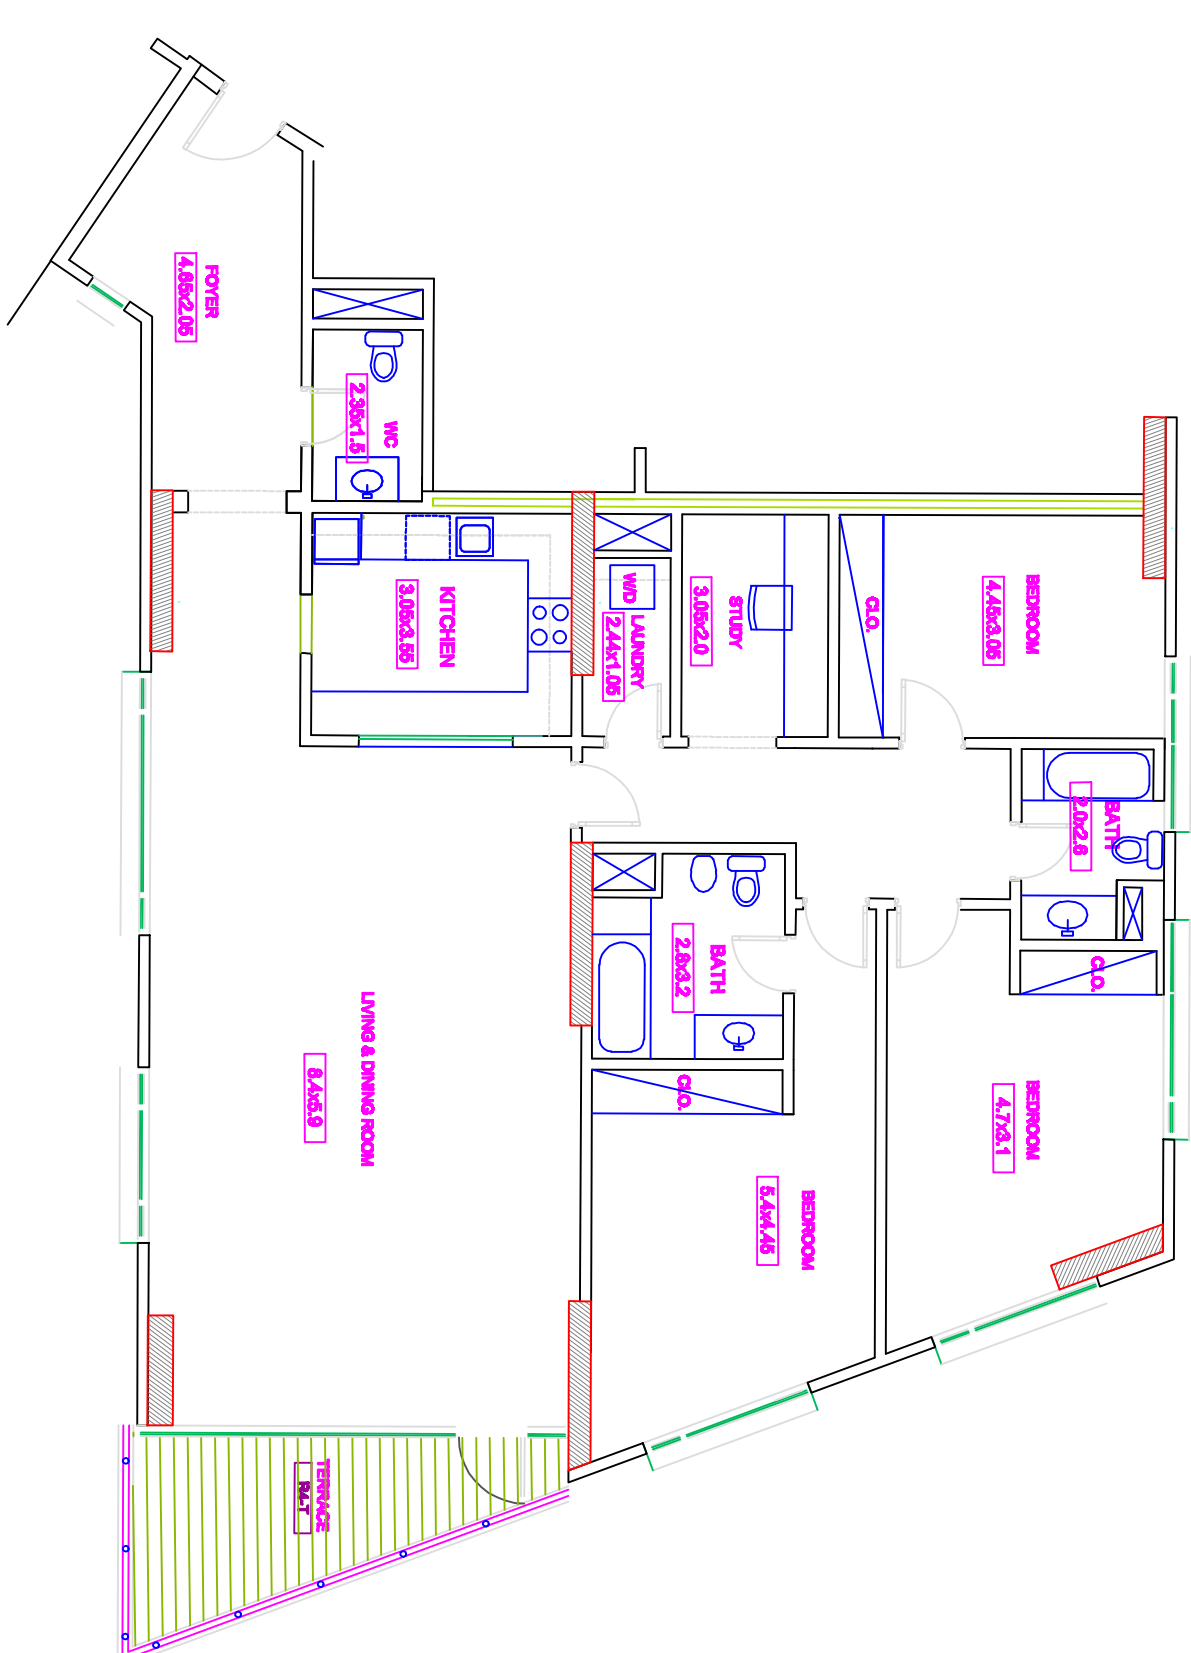

FLAT NO.4
3BEDROOMS